




位置図

S=1:2500

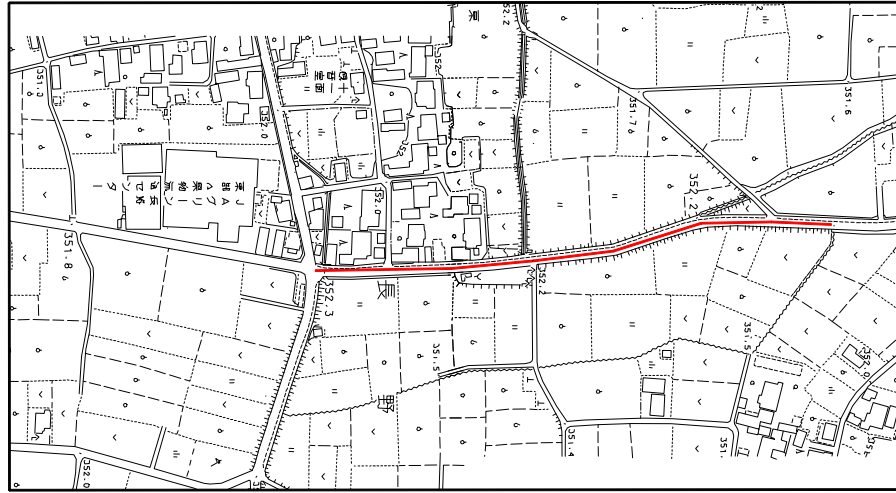

配管平面図


S=1:500

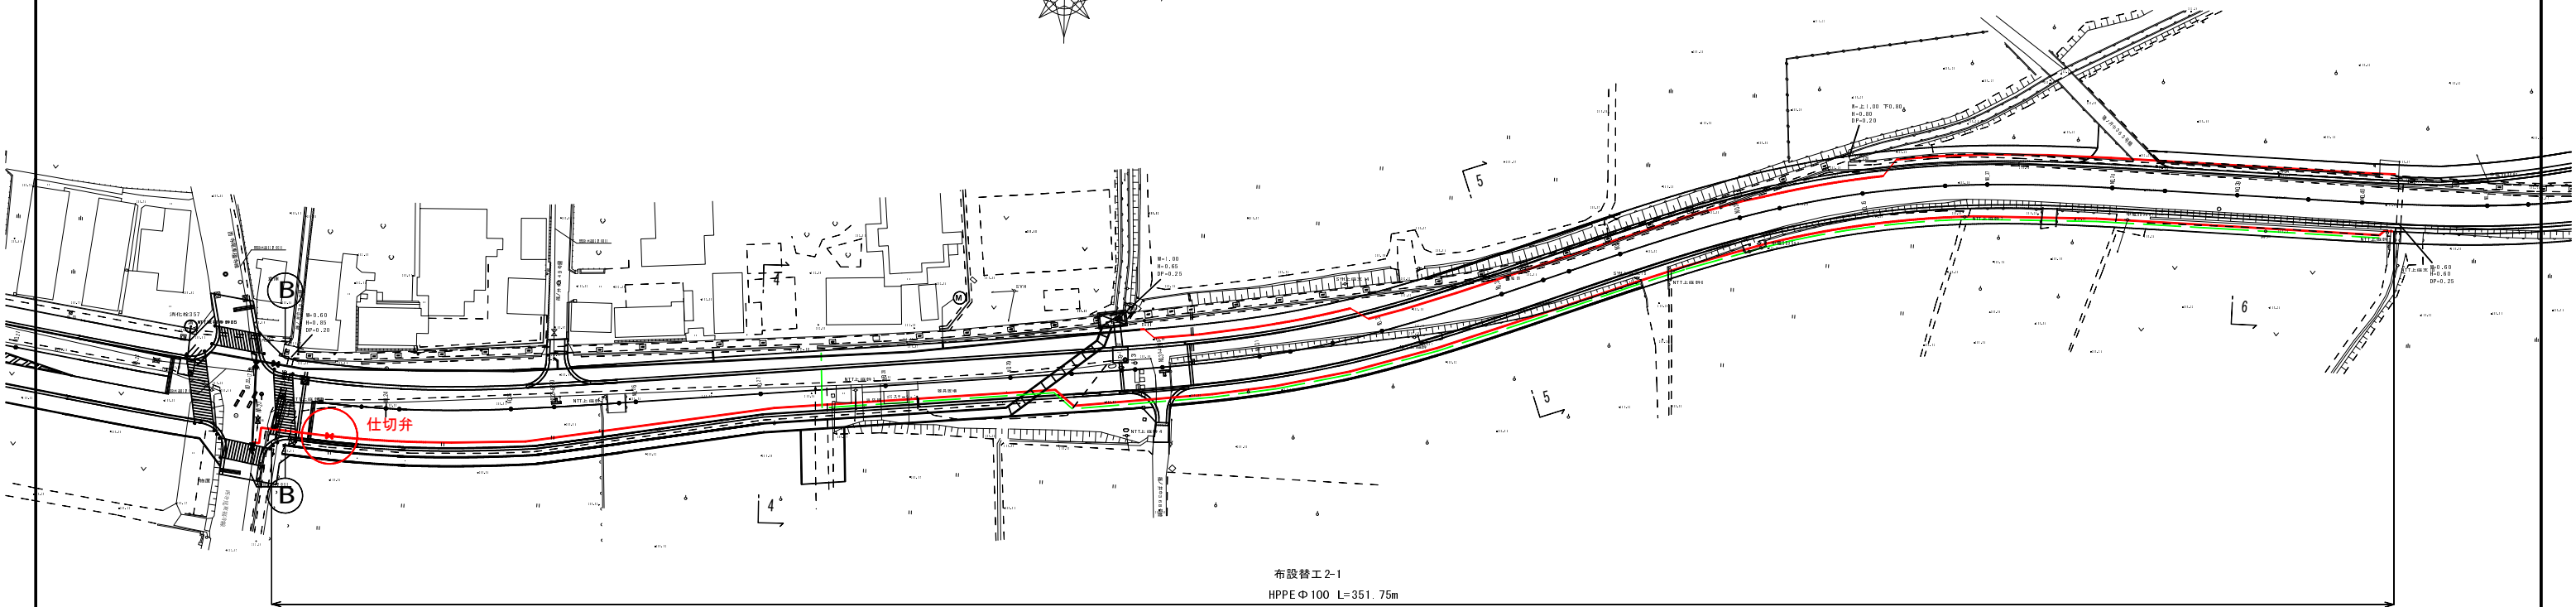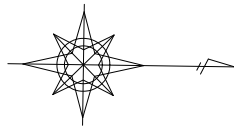

布設管工 2-1  
HPPE φ100 L=351.75m

配管詳細図

S=FREE

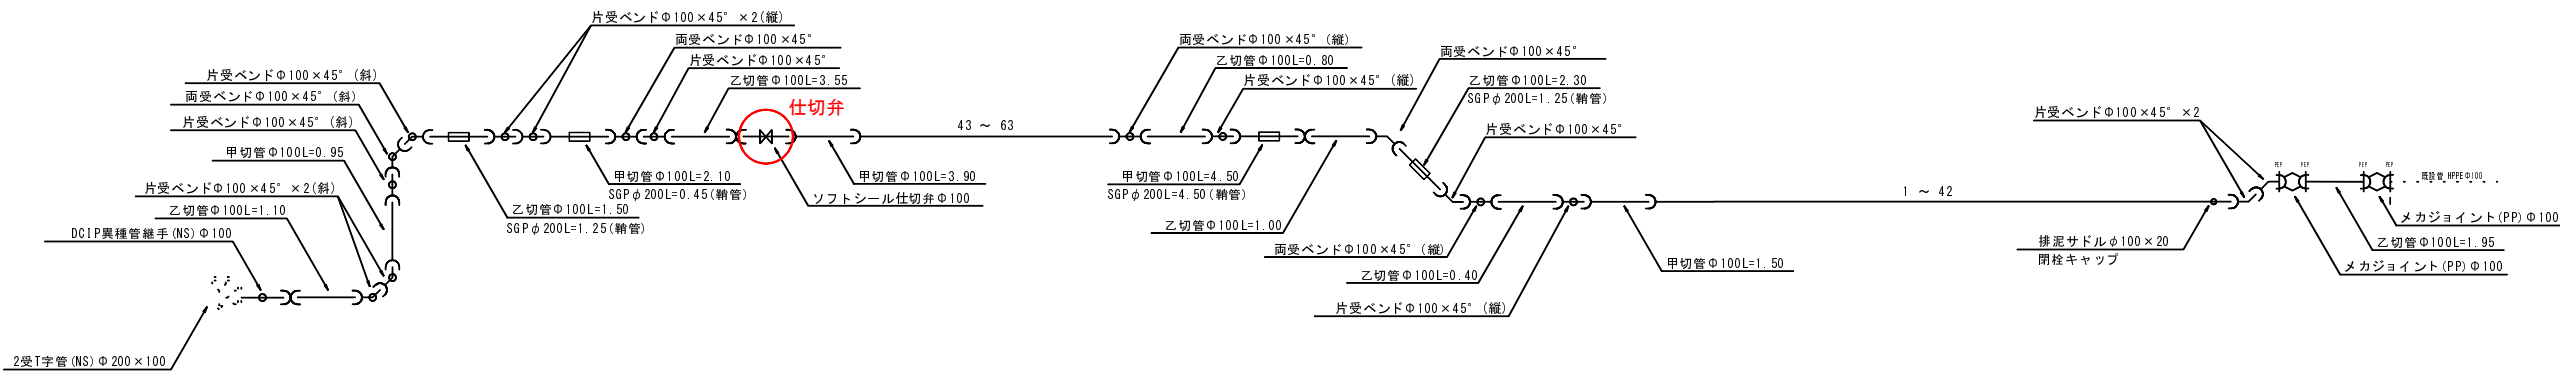

100%出来形図

平成28年度			
篠ノ井地区東福寺1工区配水管布設及び布設工事			
図号	1/4	平面図	配管図
長野市 篠ノ井 東福寺			
所長	課長	照査	設計
株式会社 日拓			
設計会社		管理技術者	
		照査技術者	
測量会社		主任技術者	
調査会社		主任技術者	