
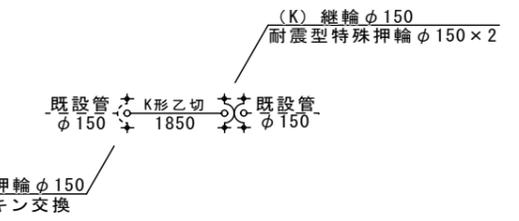
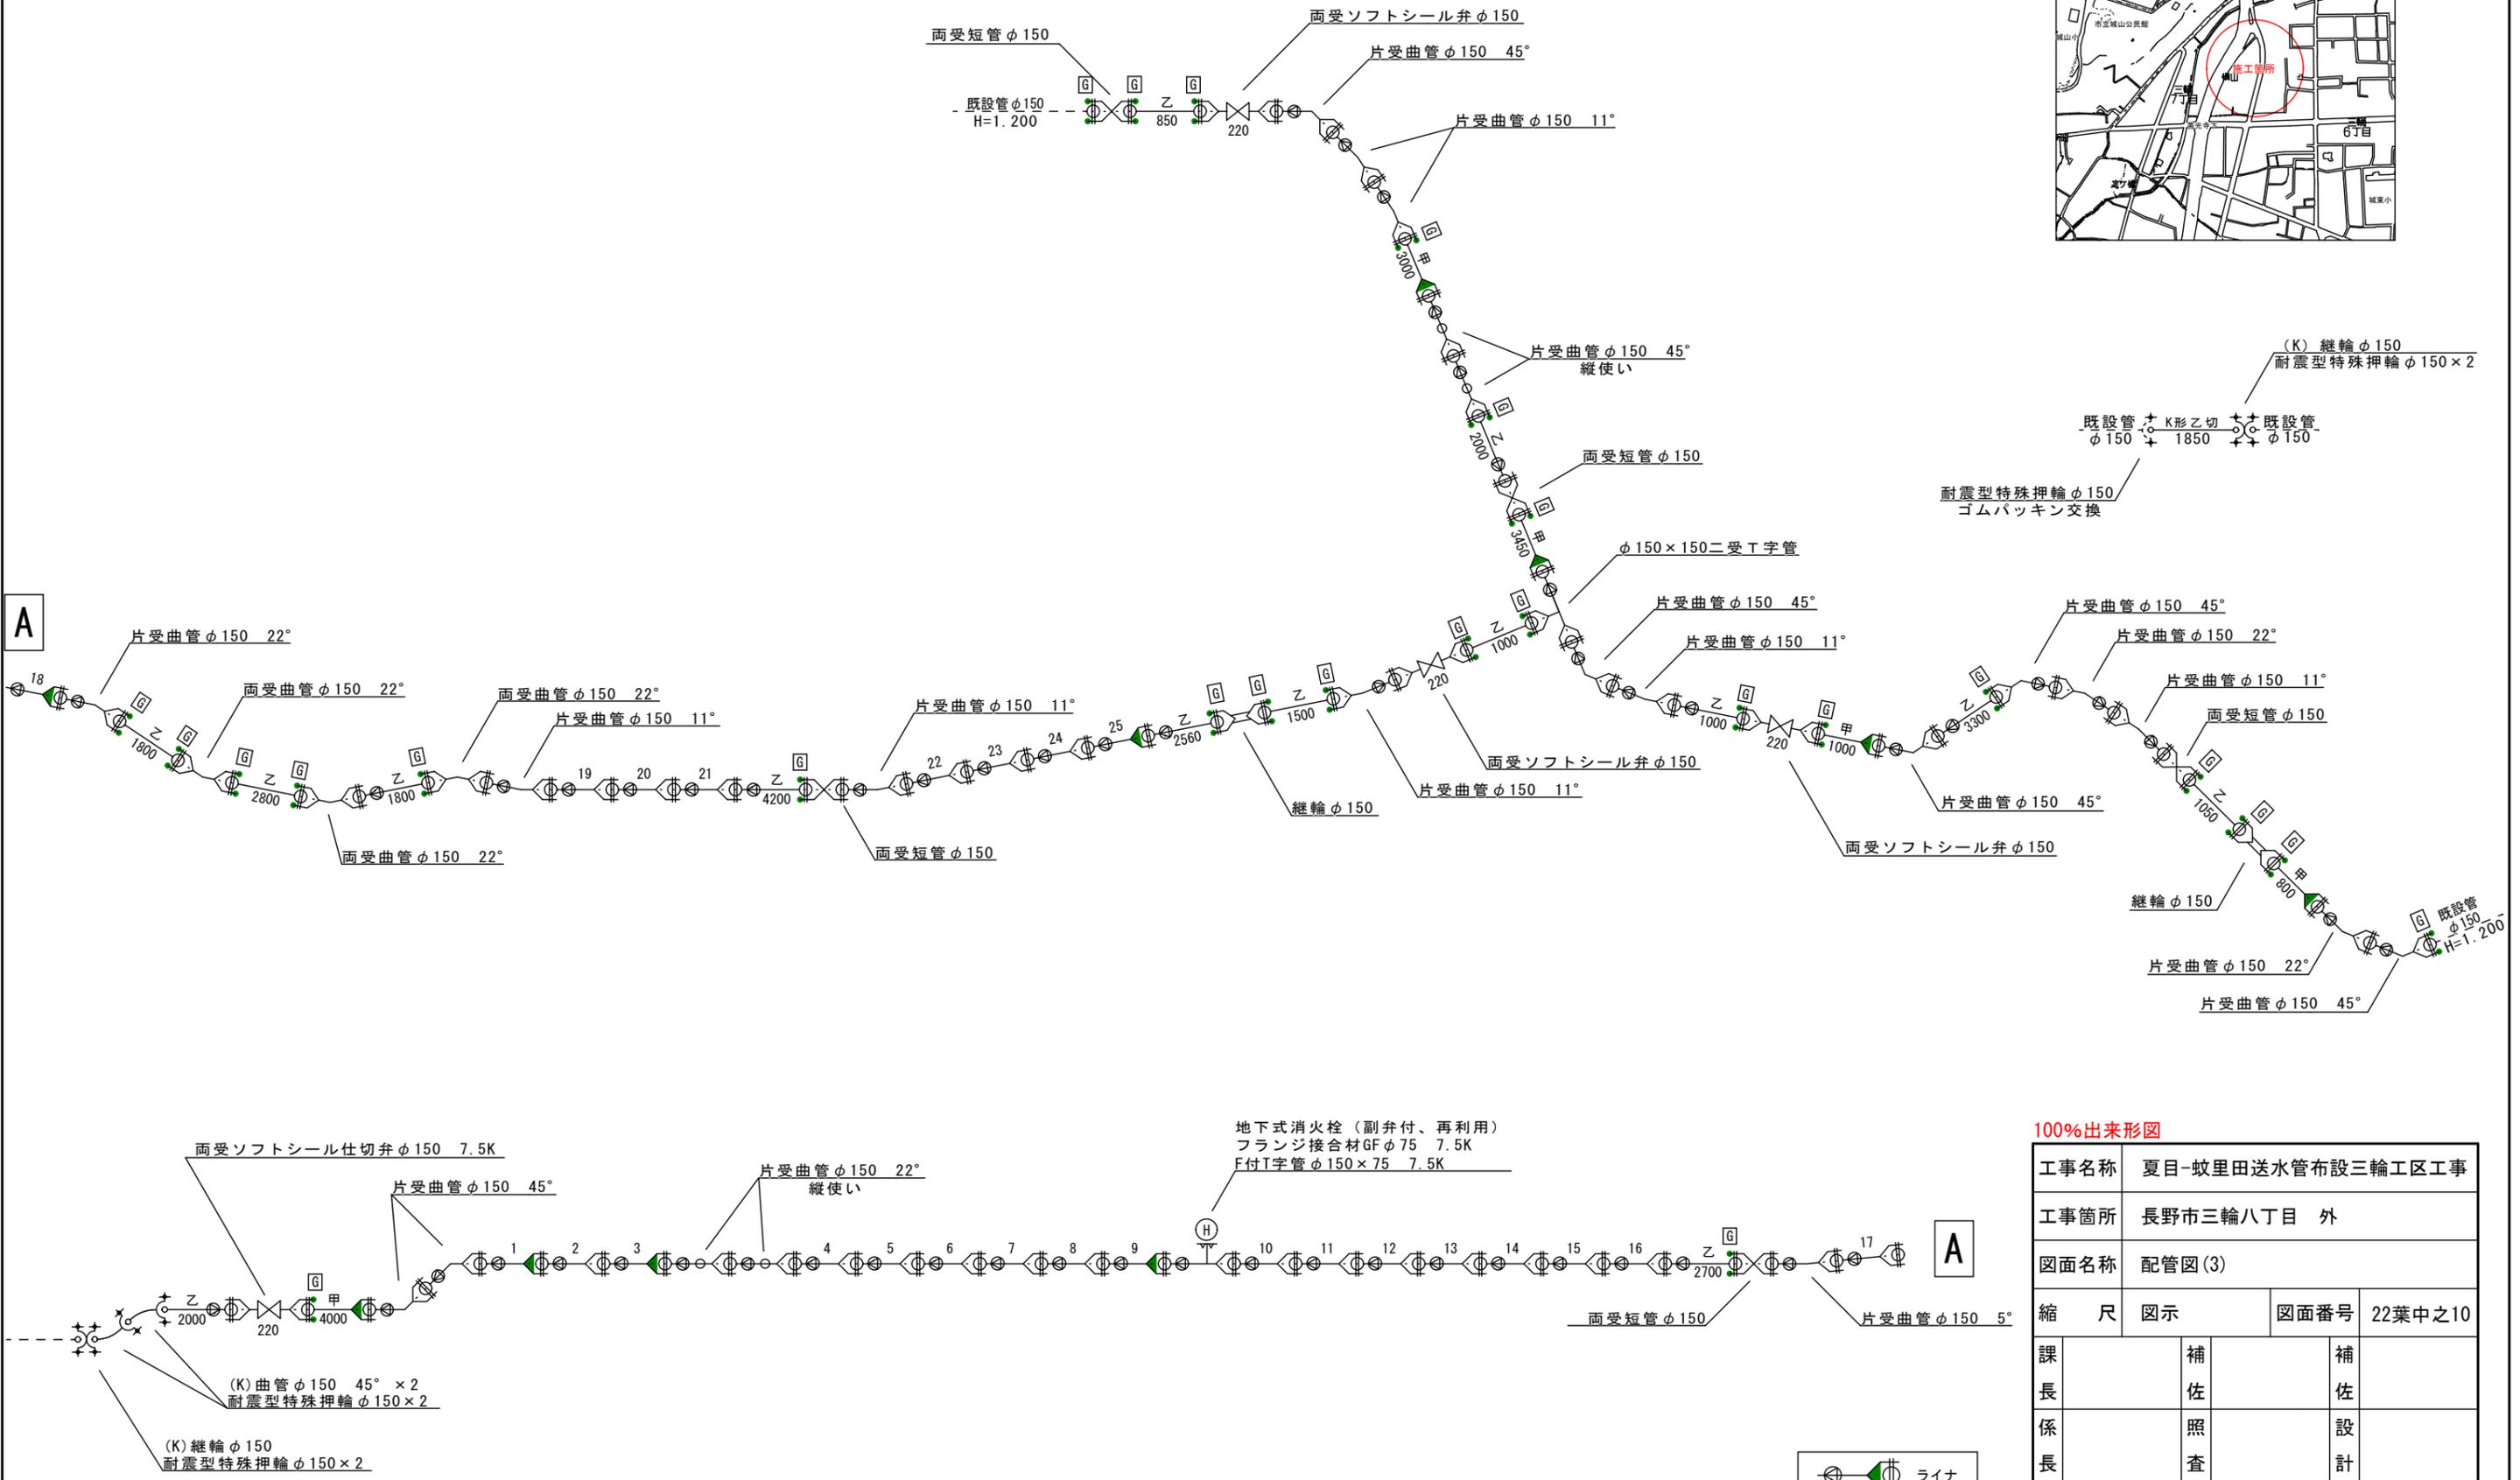



配管図 S=1:Free  
GXφ150 (S種管)

位置図 S=1:6000

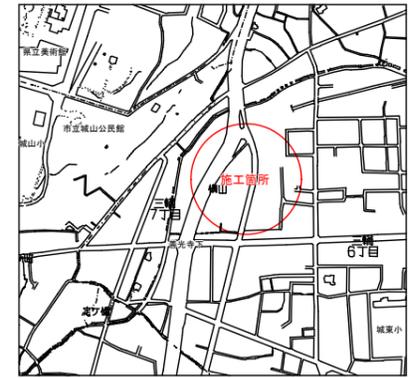

A

A

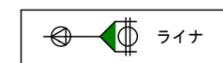

100%出来形図

工事名称	夏目-蚊里田送水管布設三輪工区工事		
工事箇所	長野市三輪八丁目 外		
図面名称	配管図(3)		
縮尺	図示	図面番号	22葉中之10
課長	補佐	補佐	
係長	照査	設計	
株式会社 日拓			