配管図(1) S=1:Free
NSφ500

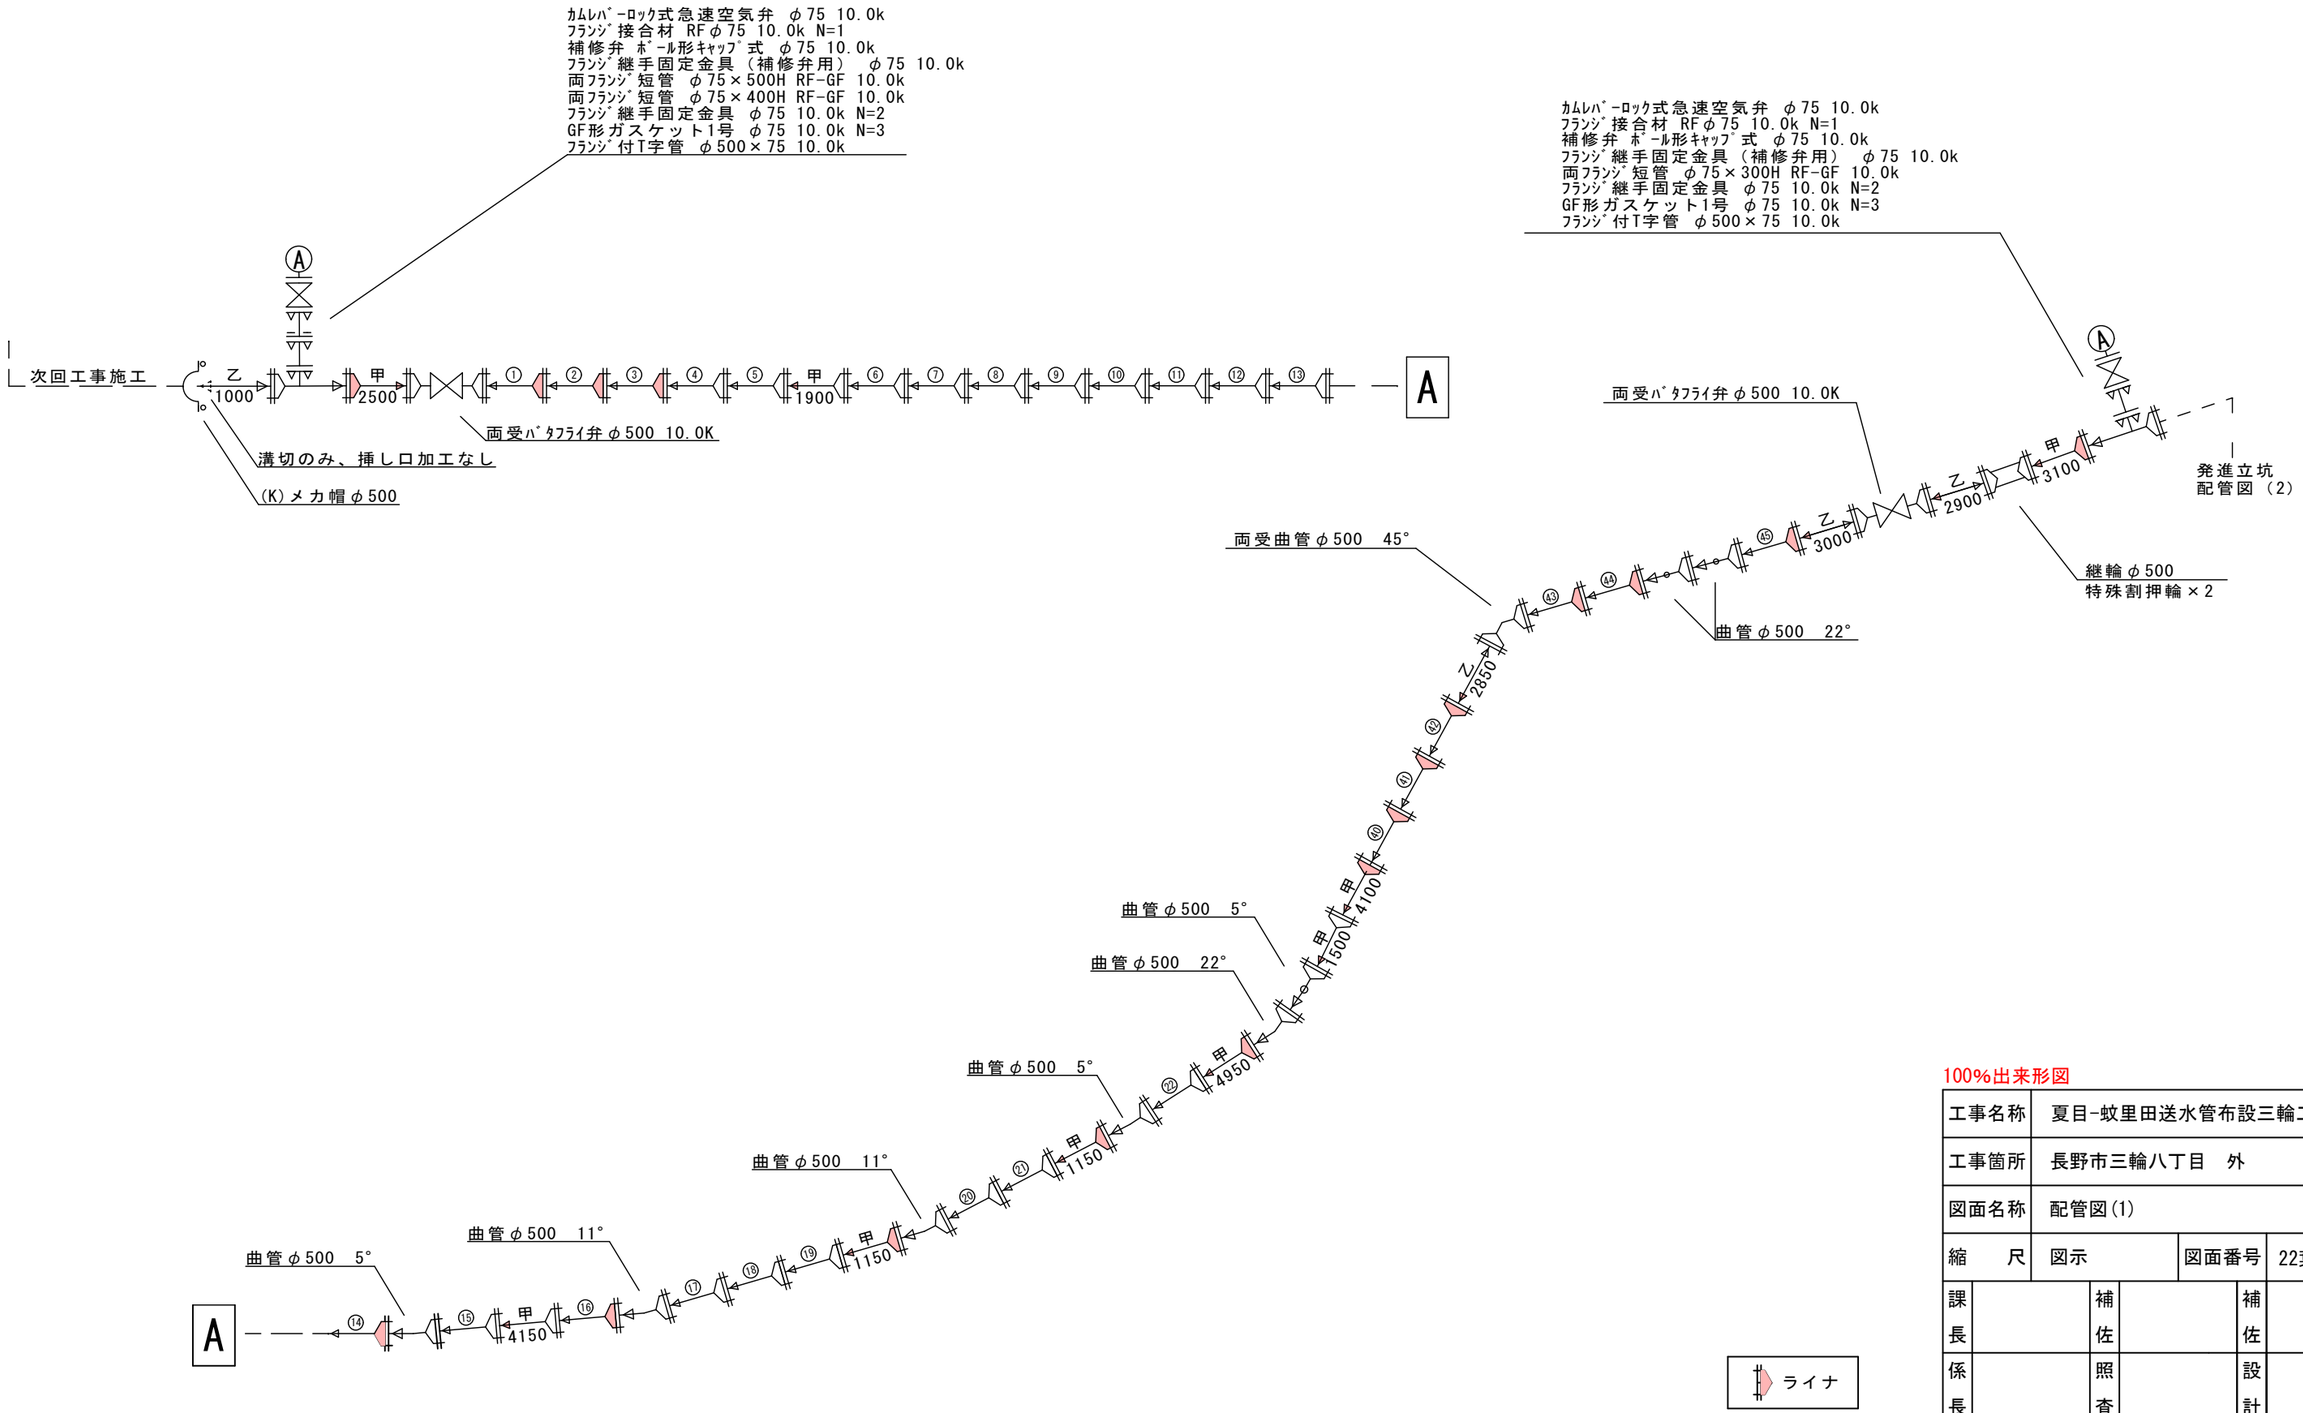

100%出来形図

工事名称	夏目-蚊里田送水管布設三輪工区工事				
工事箇所	長野市三輪八丁目 外				
図面名称	配管図(1)				
縮 尺	図示	図面番号	22葉中之8		
課長		補佐		補佐	
係長		照査		設計	
株式会社 日 拓					